





LOVIISAN KAUPUNKI
LOVISA STAD

Ote kantakartasta 1:500
Utdrag ur baskartan 1:500
15.08.2024

Kiinteistö
434-11-1106-9

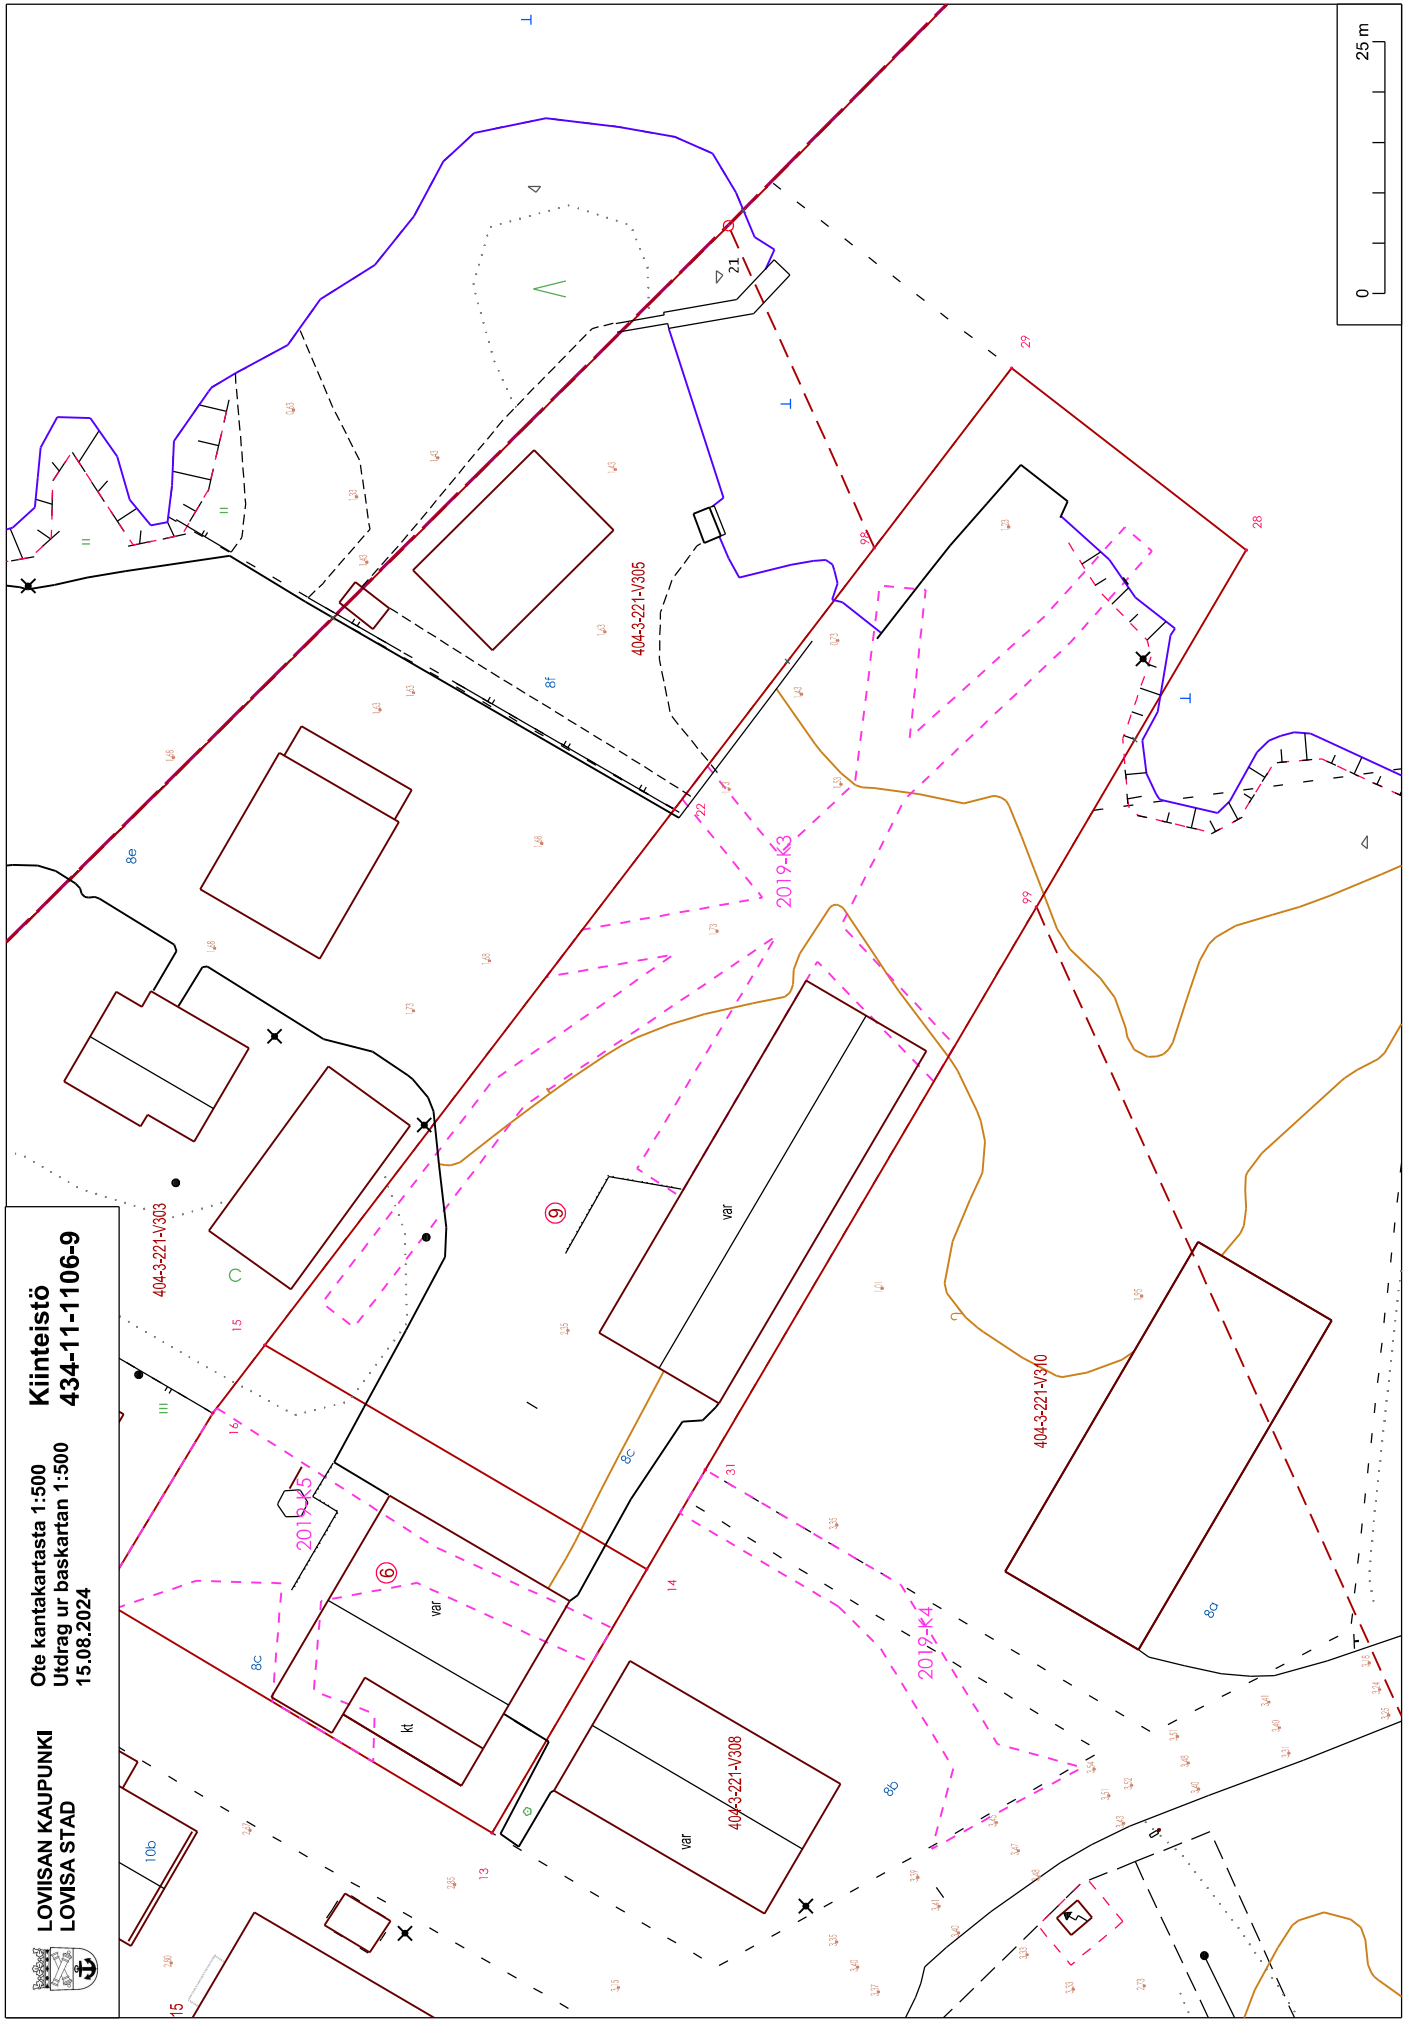

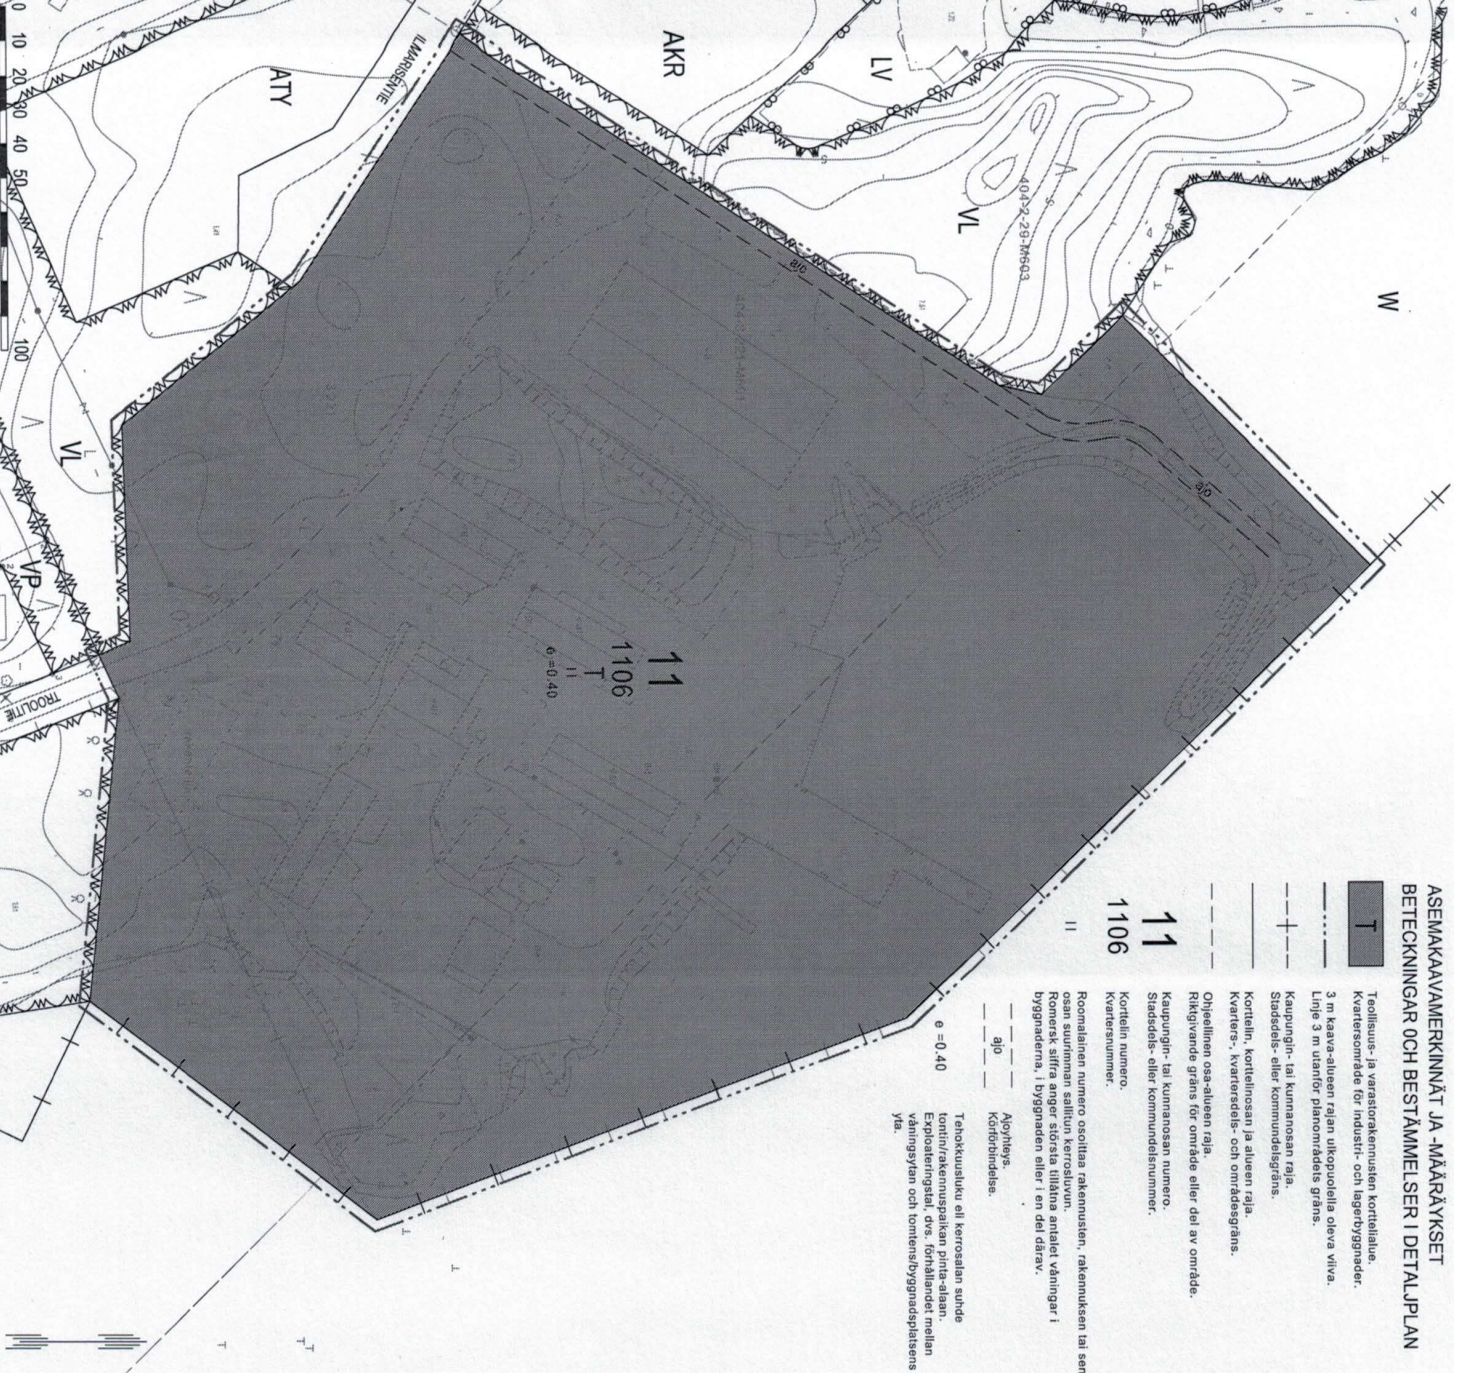

**ASEMAKAAVAMERKINNÄT JA -MÄÄRÄYKSET
BETECKNINGAR OCH BESTÄMMELSER I DETALJPLAN**

- T** Teollisuus- ja varastorakennusten korttelialue.
Kvartersohrade för industri- och lagerbyggnader.
- 3 m kaava-alueen rajan ulkopuolella oleva viiva.
Linje 3 m utanför planområdets gräns.
- Kaupungin- tai kunnanosan raja.
Stadsdels- eller kommunalgräns.
- Korttelin, korttelinosan ja alueen raja.
Kvarterets-, kvarterdels- och områdesgräns.
- Oikeellisen osaa-alueen raja.
Rättsgräns av gräns för område eller del av område.
- Kaupungin- tai kunnanosan numero.
Stadsdels- eller kommunaldelsnummer.
- 1106 Korttelin numero.
Kvarteretsnummer.
- Romalinien numero osoittaa rakennuksen-, rakennuksen tai sen osan suurimman sallitun kerrosluvun.
Rommersk siffra anger största tillåtna antalet våningar i byggnaderna, i byggnaden eller i en del därav.
- e = 0.40 Aiohygien.
Kortförhållelse.
- Tehokkuusluku eli kerrosalan suhteellinen/tontin-/rakennuspaikan pinta-alaan. Exploateringsstal, dvs. förhållandet mellan våningsytan och tontens/byggnadsplassens yta.

Yleistä määrätystä
Aloittama bestämelse
Tiluhuoneille ja koteille rakennuksen tulee olla vähintään +2,8 m keskimmäisen makuuhuoneen yläpuolella.
De delar av byggnad som utövers för fukt och översvämningsskador skall placeras minst +2,8 m över havets medelvärdeshöjd.

Pä T-omradet får göras muddringar och utfyllnader för hamn- och kajkonstruktörer. För muddring och utfyllnad av T-omradet ska alltid separert ansköts som behövsvis tillstånd.


Huilevedet on käsiteltävä korttelialueen sisällä vesitä meytävien ja viiteansu hidastavien rakentien. Emenen rakennustavun myöntämista korttelialueella on saatava suurimman luvun kysytseen kassittolista korttelin saattia. 


Ulkovarastonkin Käytettävät aluudet on alaitava.
Området som använtas för lagring utomhus ska inhägnas.

LOVIISA

ASEMAKAAVAN MUUTOS, KAUPUNGINOSA 11, KORTTEI 1106,
TRÖULSÄTÄMÄ II
ÄNDRING AV DETALJPLAN, STADSDEL 11, KVARTERET
1106, TRÅLHAMNEN II

Asemakaavan muutos koskee 11. kaupunginosan korttella 1106 ja lähiyrtistysaluetta.

Asemakaavan muutoksella muodostuu 11. kaupunginosan korttel 1106.
Ändringen av detaljplanen berör kvarteret 1106 och en del av närekræstionsområdet i stadsdelen 11.
Genom ändringen av detaljplanen bildas kvarteret 1106 i stadsdelen 11.

LIITE 6A



Valk

Vårdö


Tasot
MML Taustakartta
Mittakaava 1 : 2000
Päivämäärä 14.08.2024 14:48:13

50 m

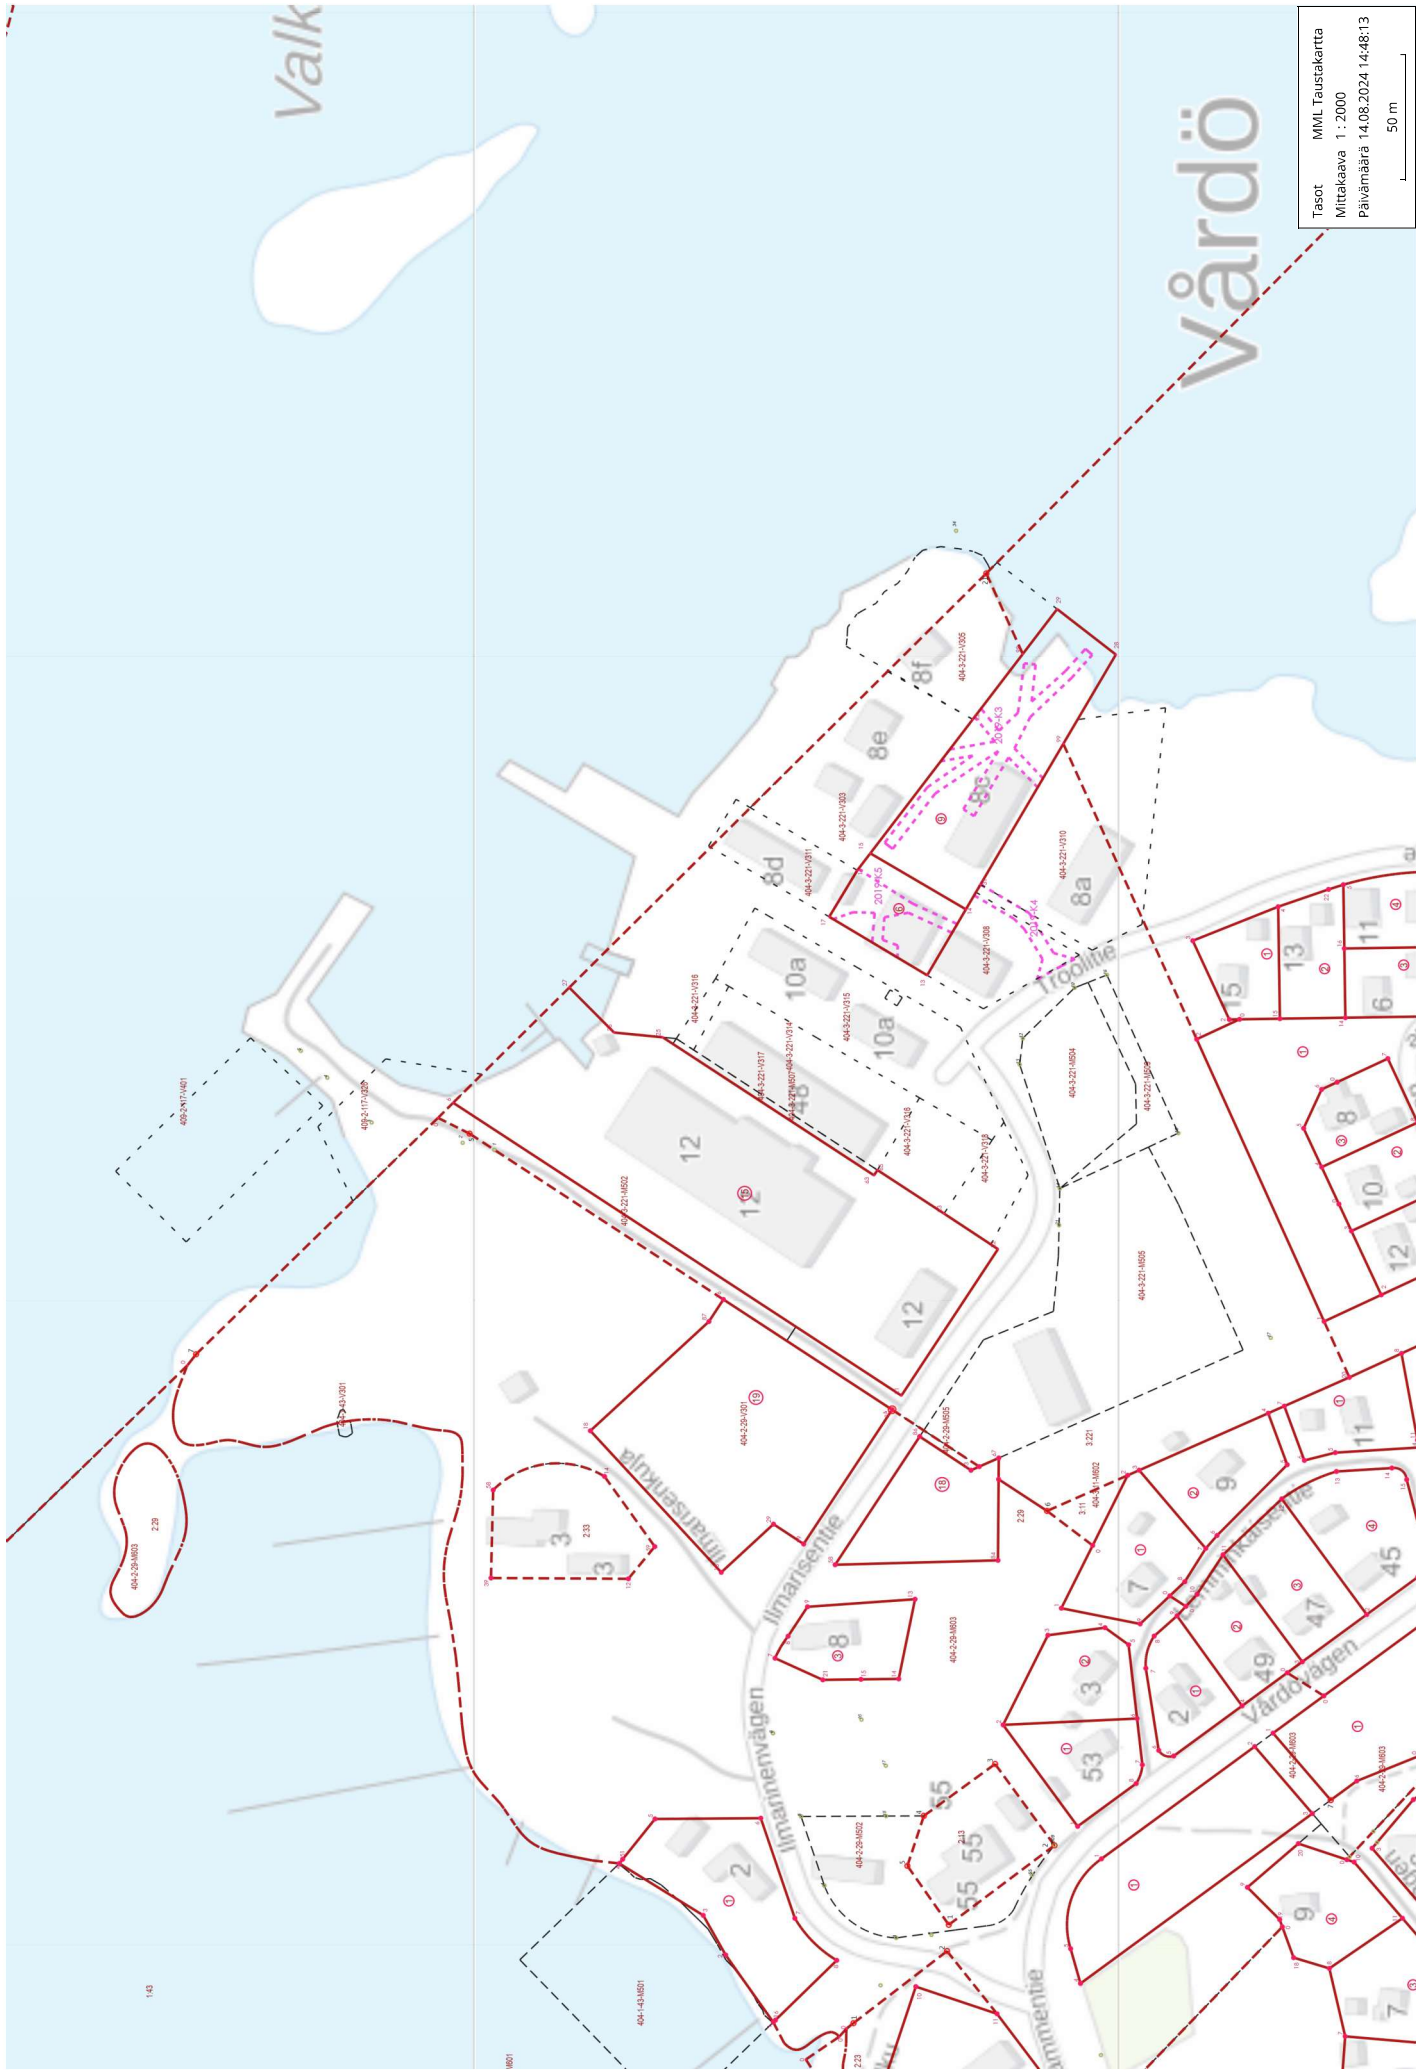

Lite ~~12.~~ 28.3 Lattiakaivot

○ *KASVAN*
EROTUSKAINO

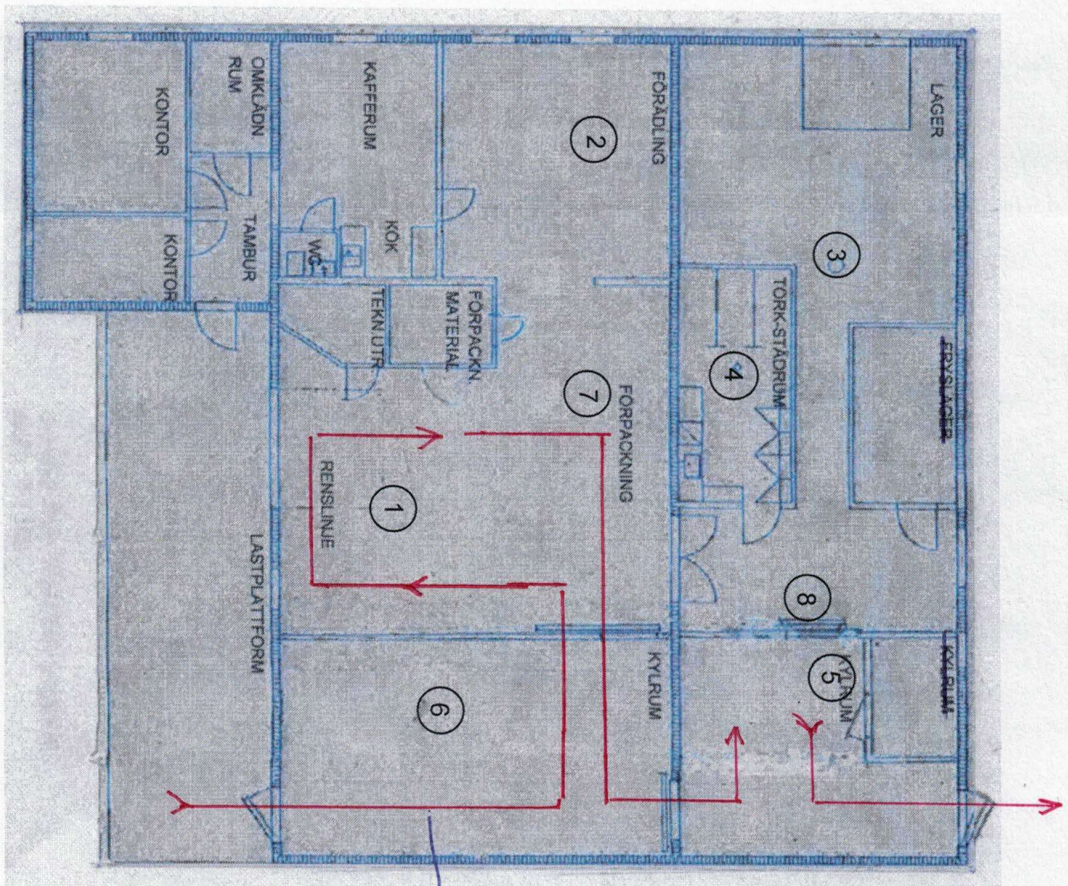


PERKÄÄNTÖLÄINÄ

Lite ~~1.3.~~ 28.3 Kylmävarastot

5- Kylmiö
puolisäilykkeet


6- Pakastin tili

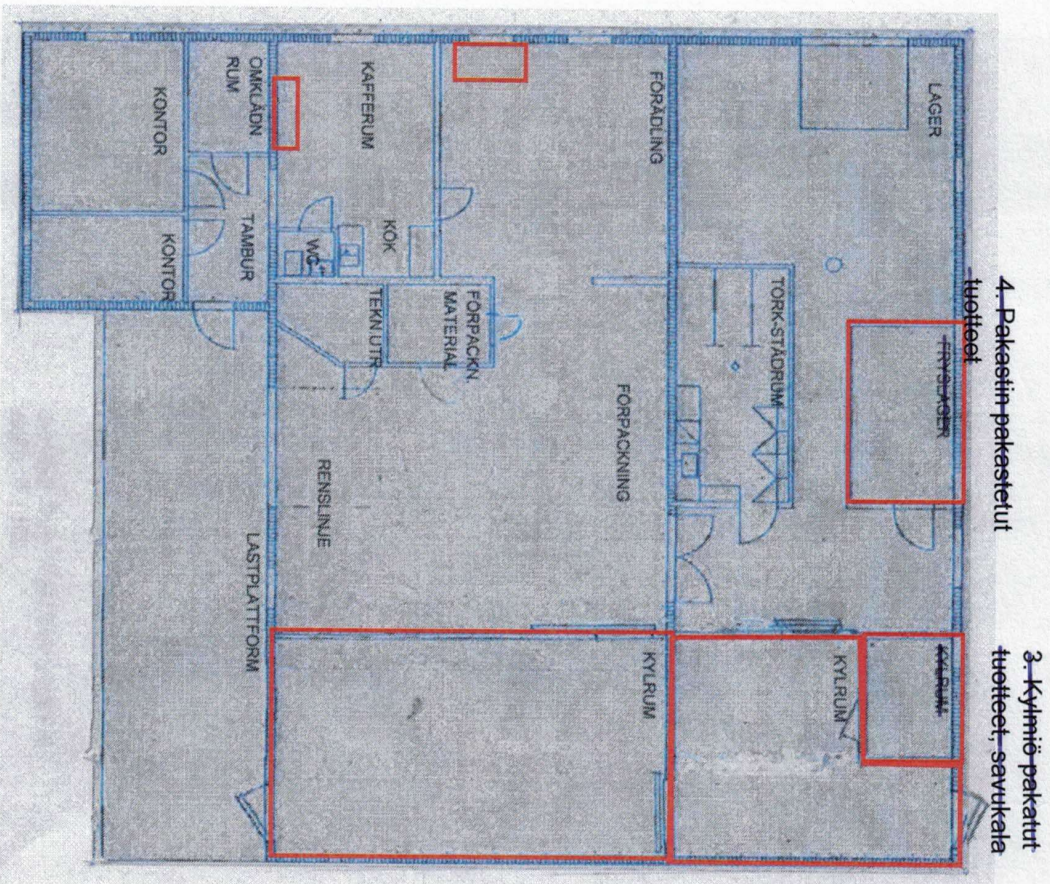

1. Kylmiö raaka kala

2. Kylmiö lähtevä kala


Liite 19. 28.3
Jätteiden
kulkureitit

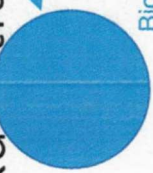

Biomassa säiliö



RASYAN
EROTUSKAIY6

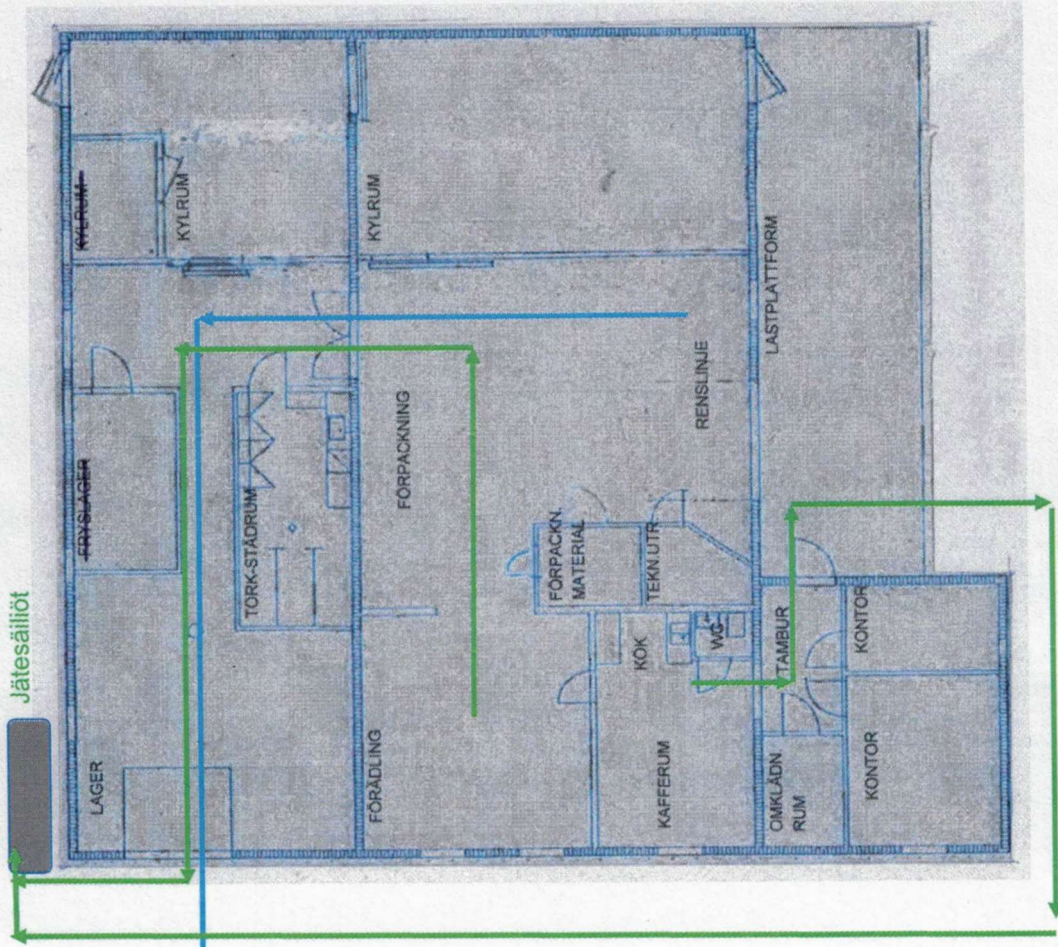

Lite ~~1.1.~~ 28.3 Vesipisteet

