





LOVIISAN KAUPUNKI  
LOVISA STAD

Ote kantakartasta 1:500  
Utdrag ur baskartan 1:500  
15.08.2024

Kiinteistö  
434-11-1106-9

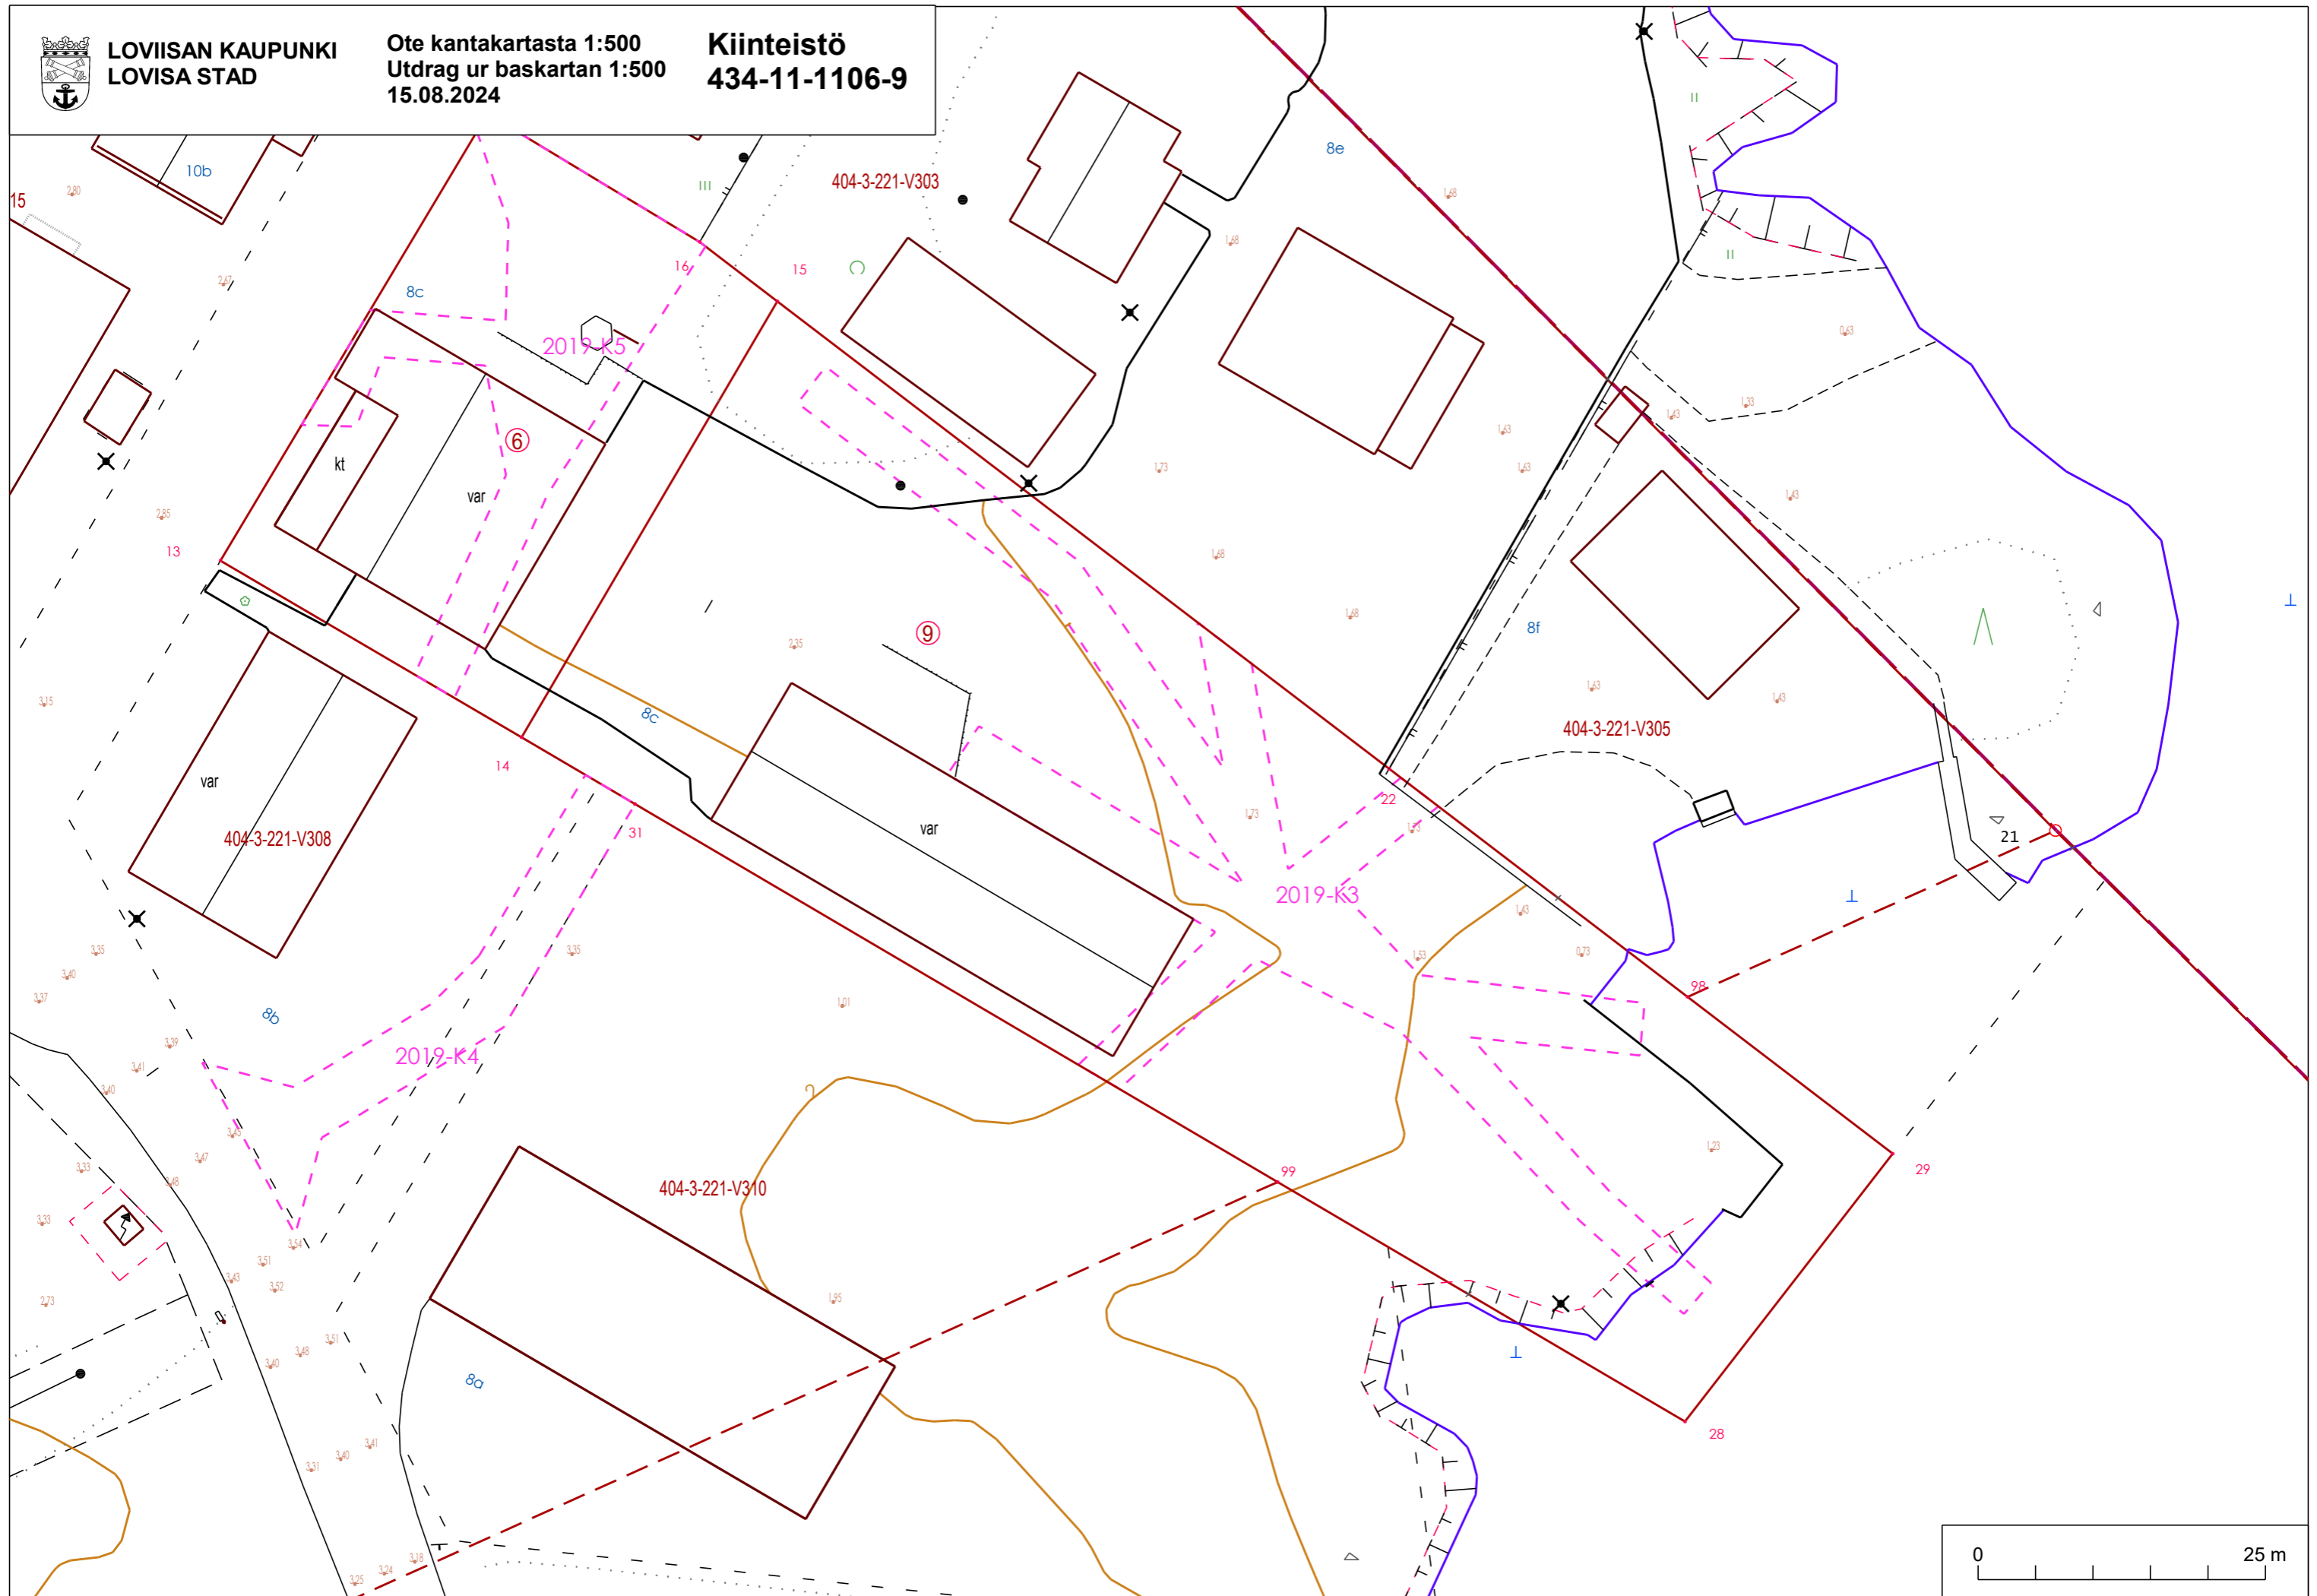



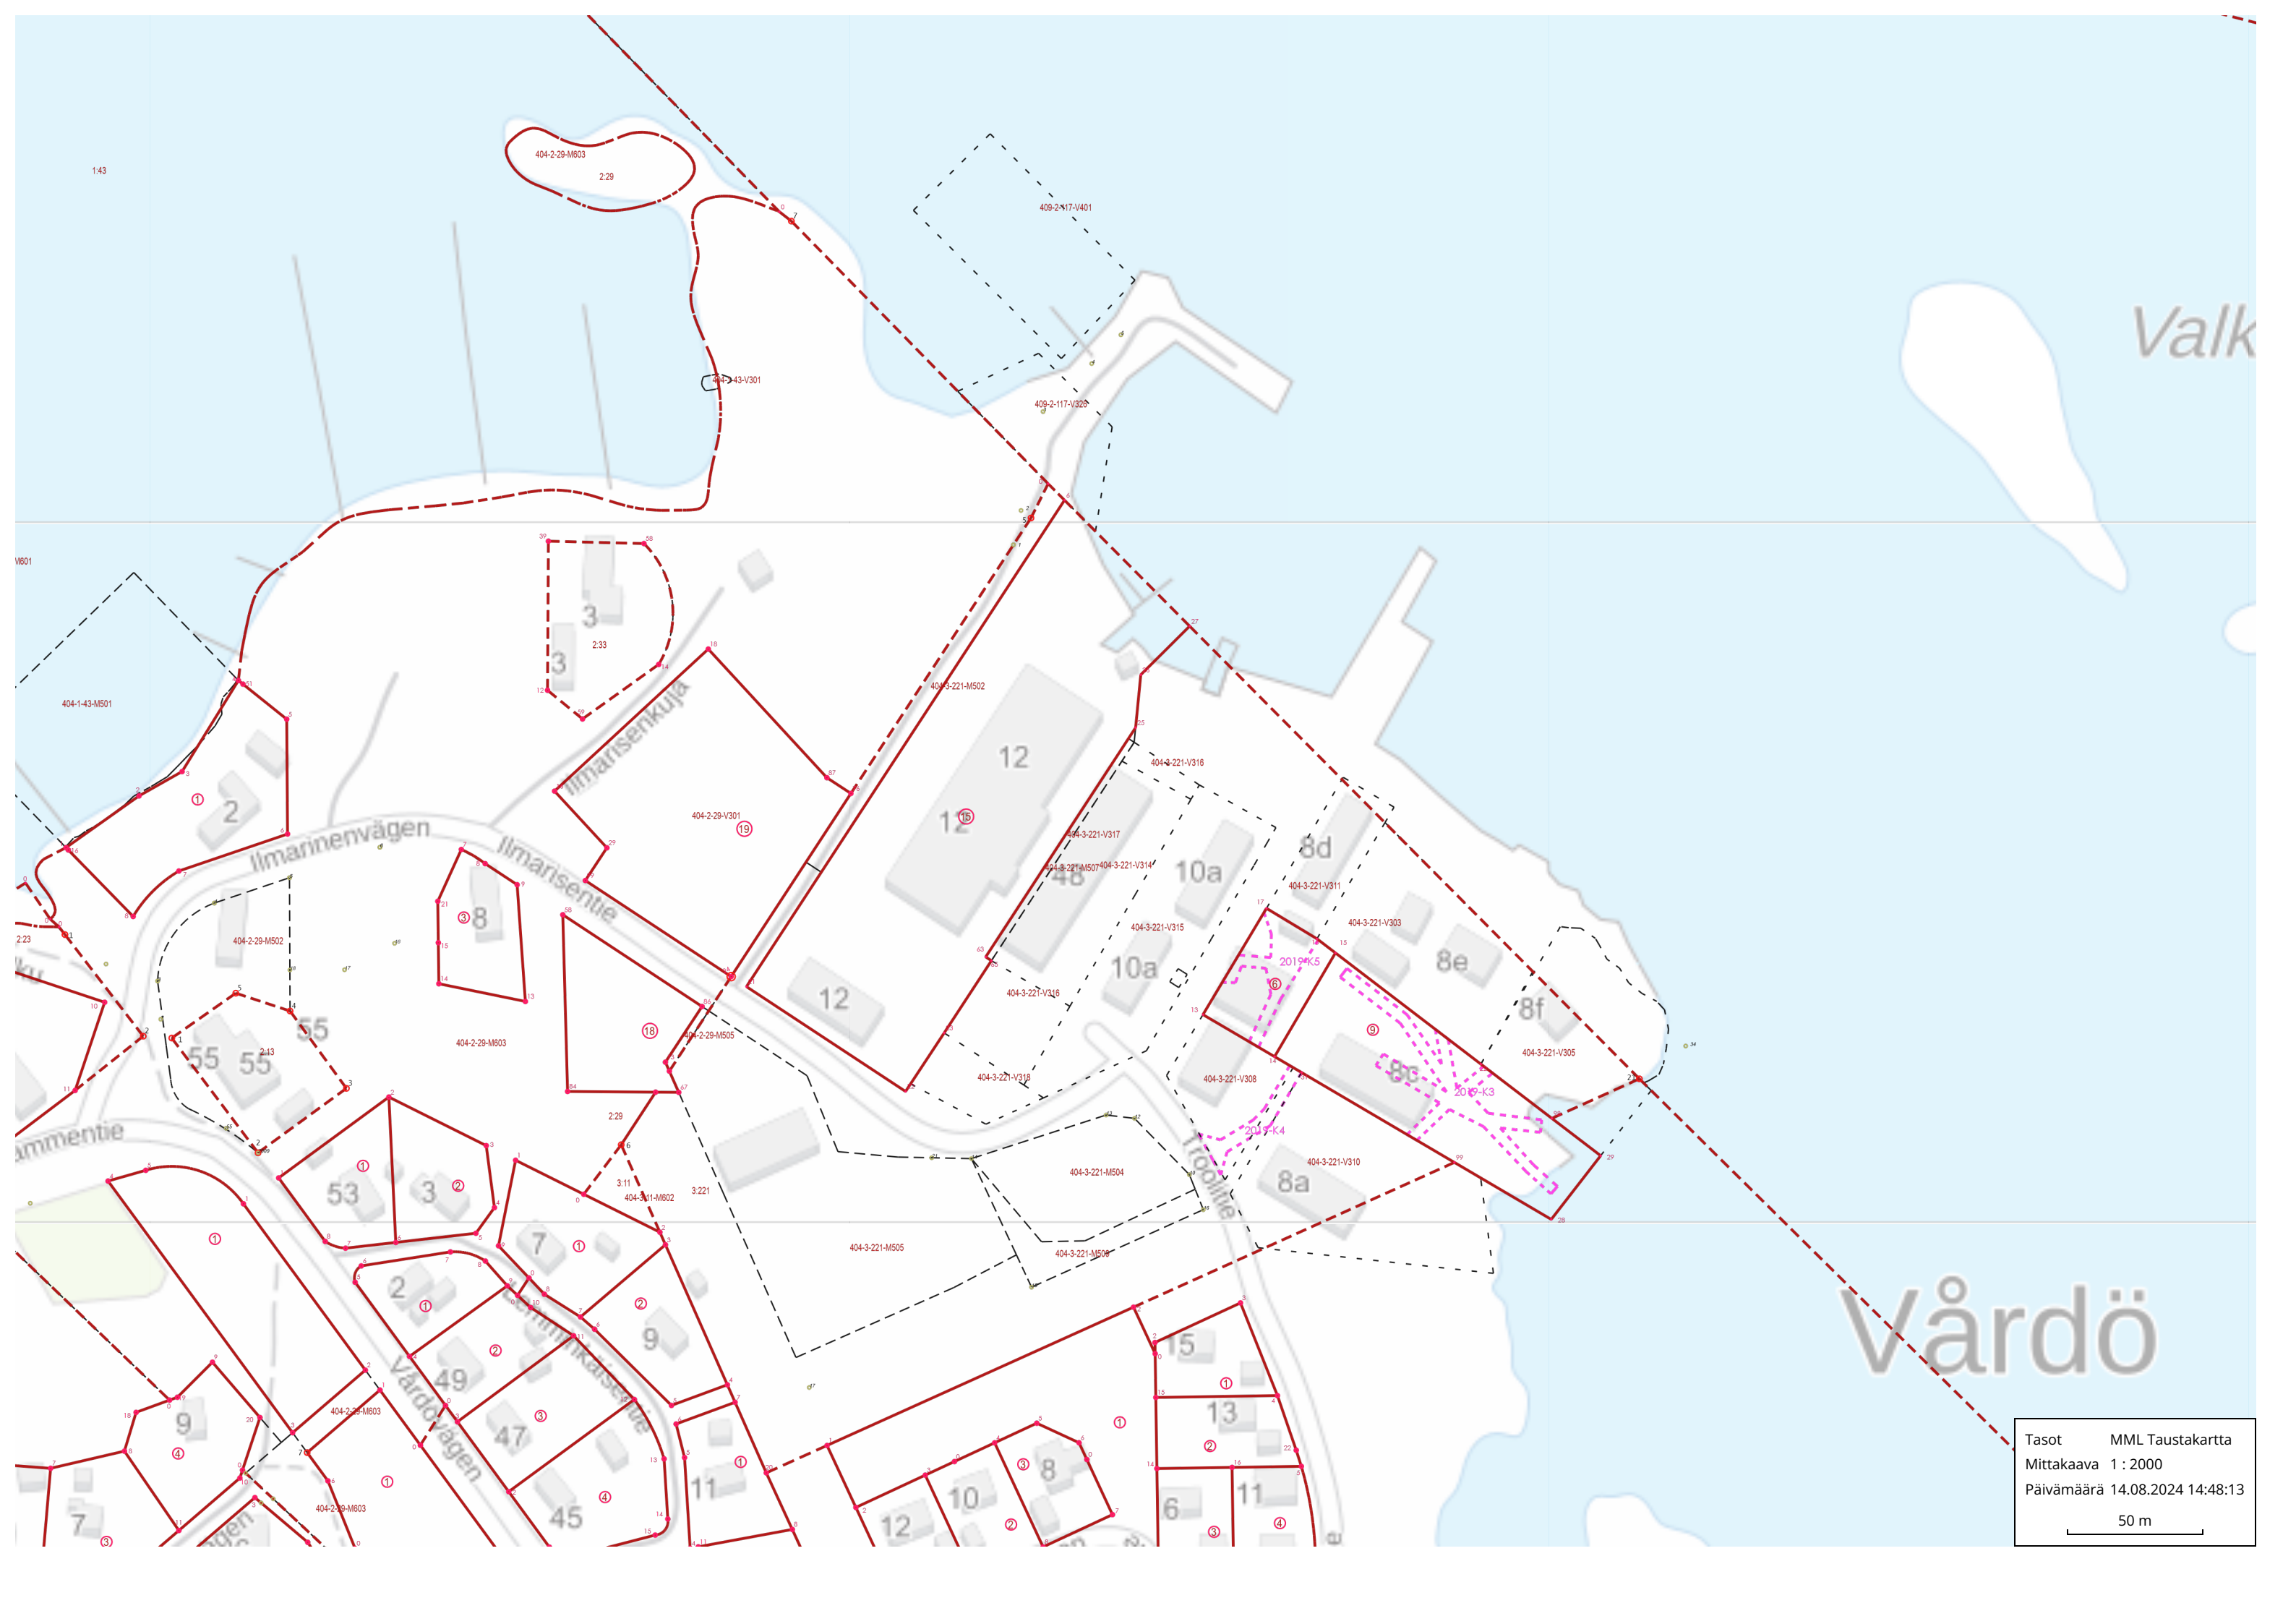

1:43

404-2-29-M803  
2.29

409-2-117-V401

404-3-V301

409-2-117-V326

Valk

3

2.33

3

404-1-43-M501

404-3-221-M502

12

12

404-3-221-V316

8d

Ilmarinenvägen

Ilmarisentie

404-3-221-V317

404-3-221-V314

10a

8e

8

10a

404-3-221-V316

8f

55

55

55

404-2-29-M803

18

404-2-29-M505

12

404-3-221-V318

404-3-221-V308

8c

2019-K3

2019-K4

2019-K5

404-3-221-V310

404-3-221-V305

Ammentie

53

3

7

9

404-3-221-M504

8a

Vårdö

2.29

3.11

404-3-11-M802

3.221

404-3-221-M505

404-3-221-M506

15

13

9

404-2-29-M803

49

47

45

11

12

10

8

6


11

404-2-29-M803

Tasot MML Taustakartta  
 Mittakaava 1 : 2000  
 Päivämäärä 14.08.2024 14:48:13  
 50 m

# Lite ~~1.2.~~ 28.3 Lattiakaiivot


○ *RASVAN*  
*EROTUSKAINO*

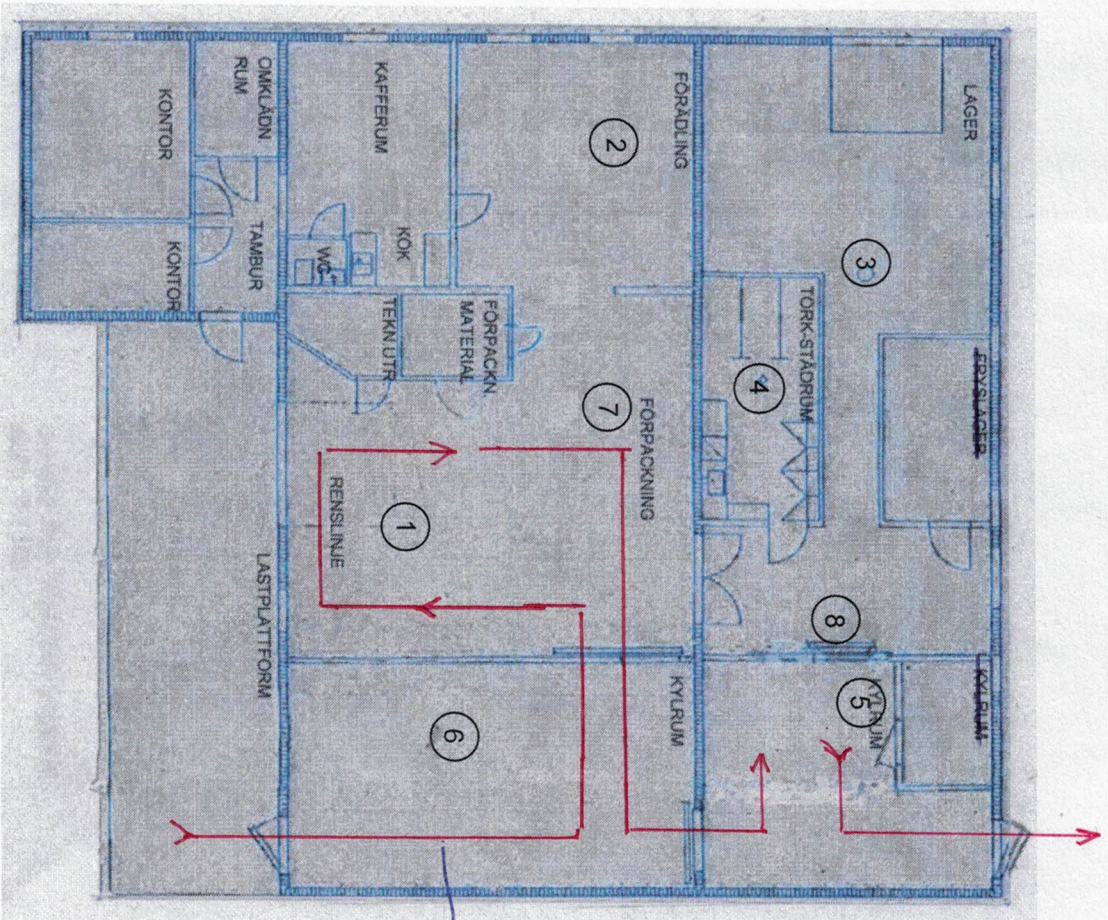

*PERKAUSLINDA*

# Liite ~~1.3.~~ 28.3 Kylmävarastot

- 5-Kylmiö  
puolisäilykkeet
- 6-Pakastin-tili

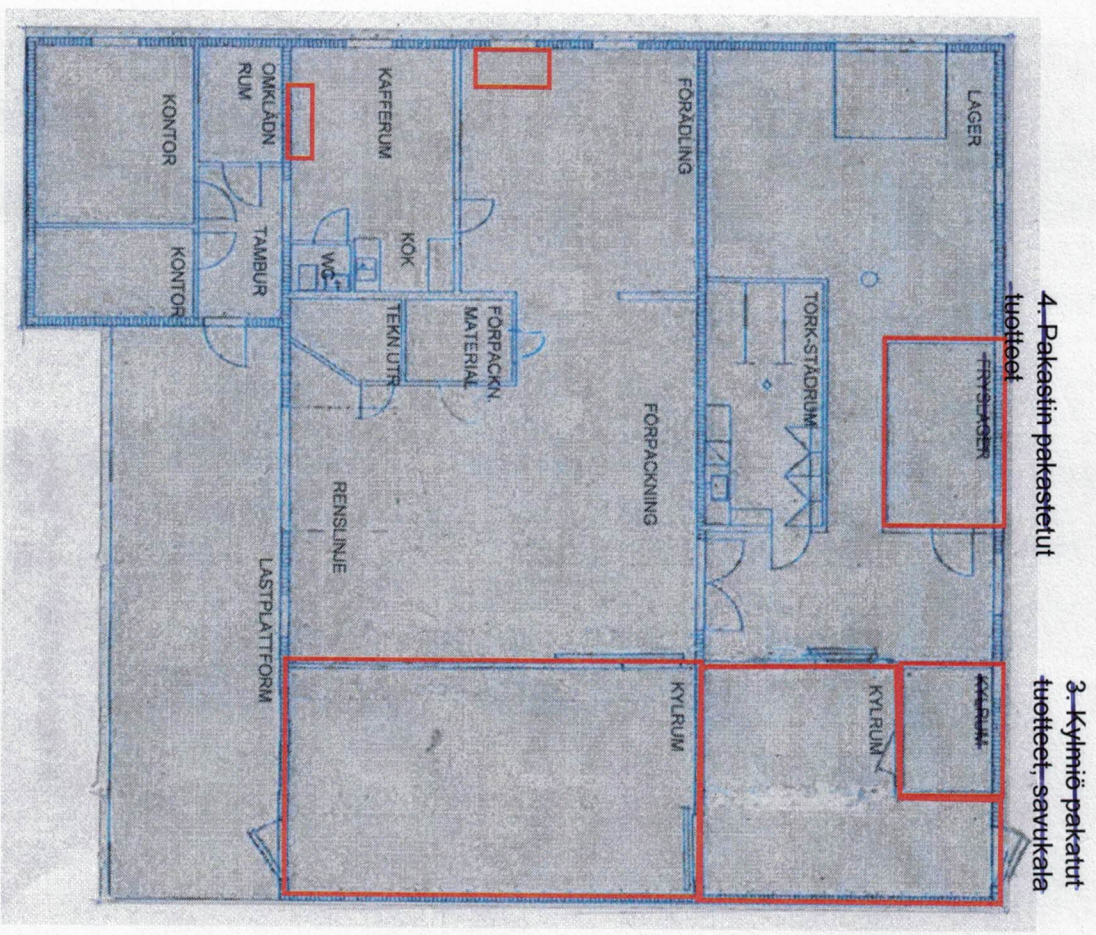

4-Pakastin pakastelut  
tuotteet

3-Kylmiö pakatut  
tuotteet, savukala

2. Kylmiö lähtevä kala


1. Kylmiö raaka kala

Liite ~~1.9.~~ 28.3  
Jätteiden  
kulkureitit



Biomassa säiliö

○ RASYAN  
EROTUSKAIYÖ

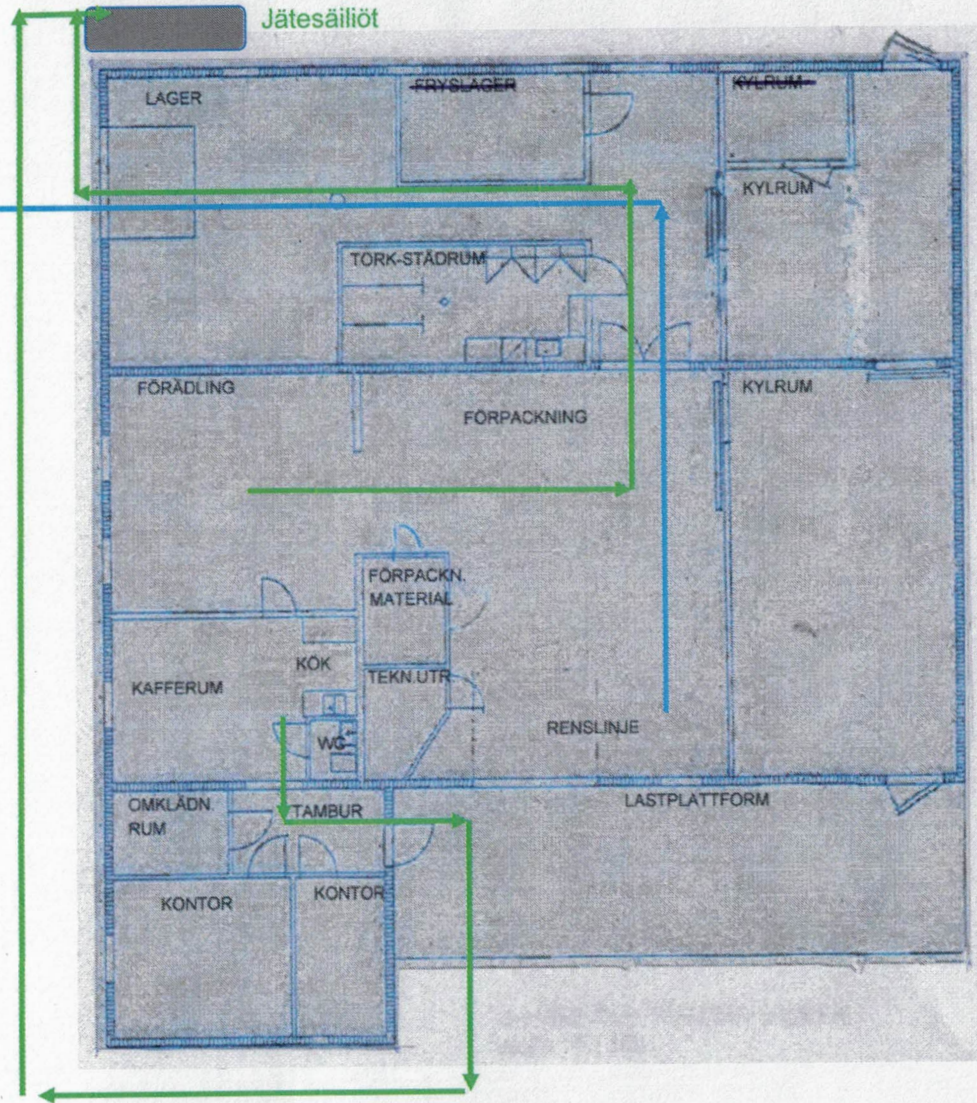

# Lite ~~1.1.~~ 28.3 Vesipisteet

